


# PŮDORYS PŘÍZEMÍ

M 1:100

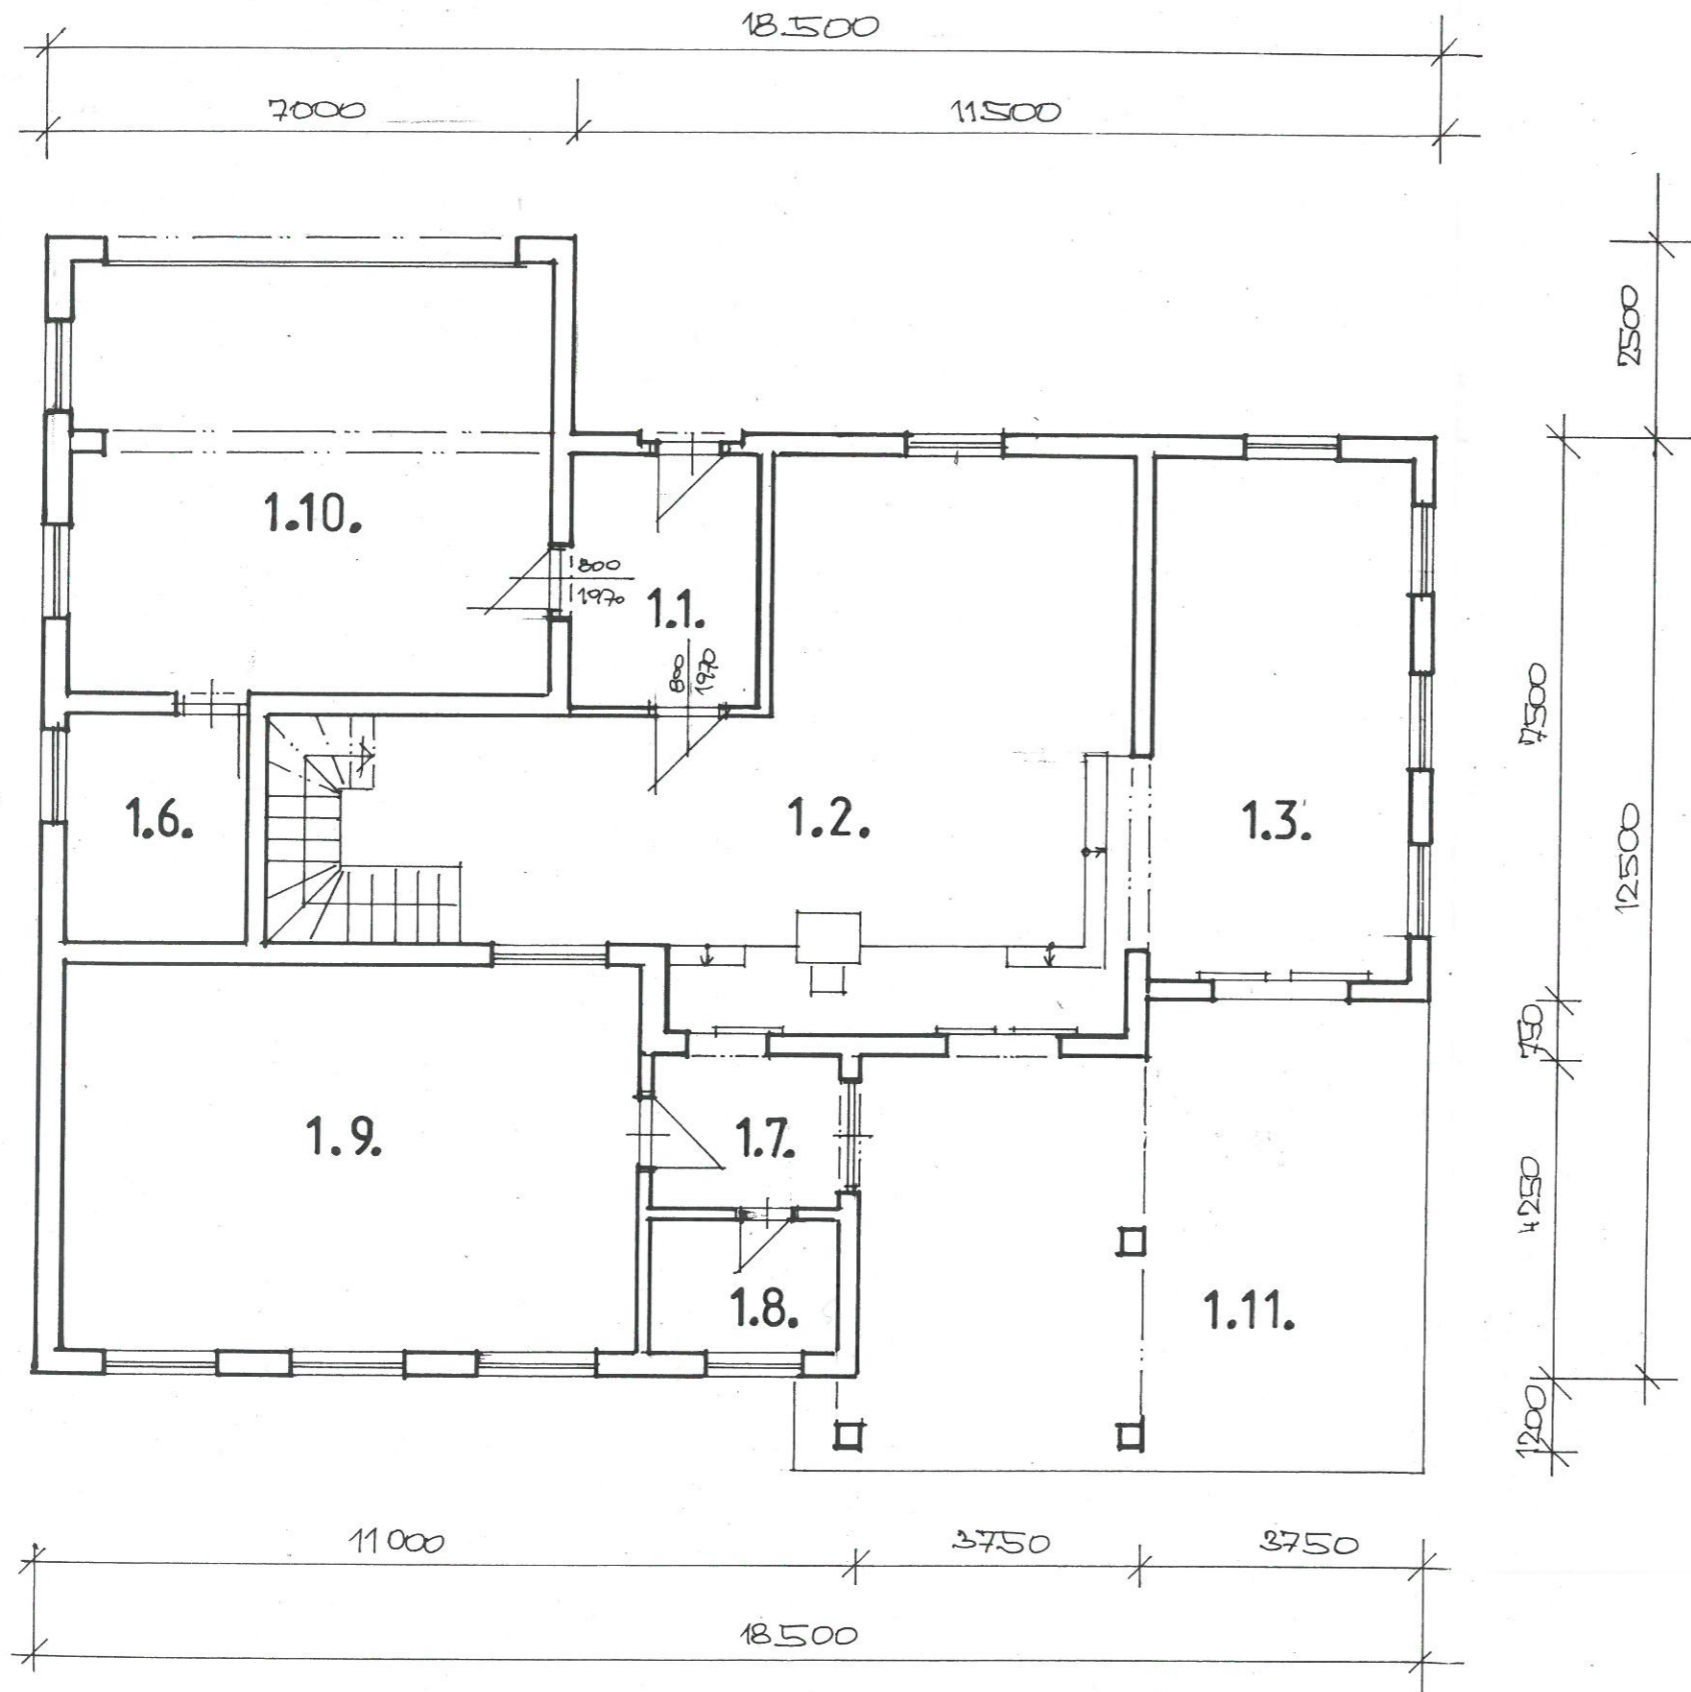

TABULKA MÍSTNOSTÍ

Č.M.	ÚČEL	M <sup>2</sup>
1.1.	ZÁDVERÍ	8,7
1.2.	OBYTNÁ HALA	58,6
1.3.	KUCHYŇ	23,8
1.4.	ZRUŠENA	0
1.5.	ZRUŠENA	0
1.6.	TECH. MÍSTNOST	7,2
1.7.	CHODBA	4,8
1.8.	SPRCHA, WC	4,3
1.9.	BAZÉN	40,0
1.10.	GARÁŽ	36,5
1.11.	TERASA	45,0

Dokumentace je přílohou  
skutečného provedení stavby

Stavební úřad

250 65 LÍBEZNICE




ÚDORYS 1. PATRA

M 1:100

TABULKA MÍSTNOSTÍ

Č.M.	ÚČEL	M <sup>2</sup>
2.1.	HALA	23,1
2.2.	POKOJ	20,5
2.3.	POKOJ	13,8
2.4.	POKOJ	31,5
2.5.	POKOJ	24,2
2.6.	POKOJ	14,8
2.7.	KOUPELNA	10,4
2.8.	KOUPELNA	5,1
2.9.	BALKON	19,5

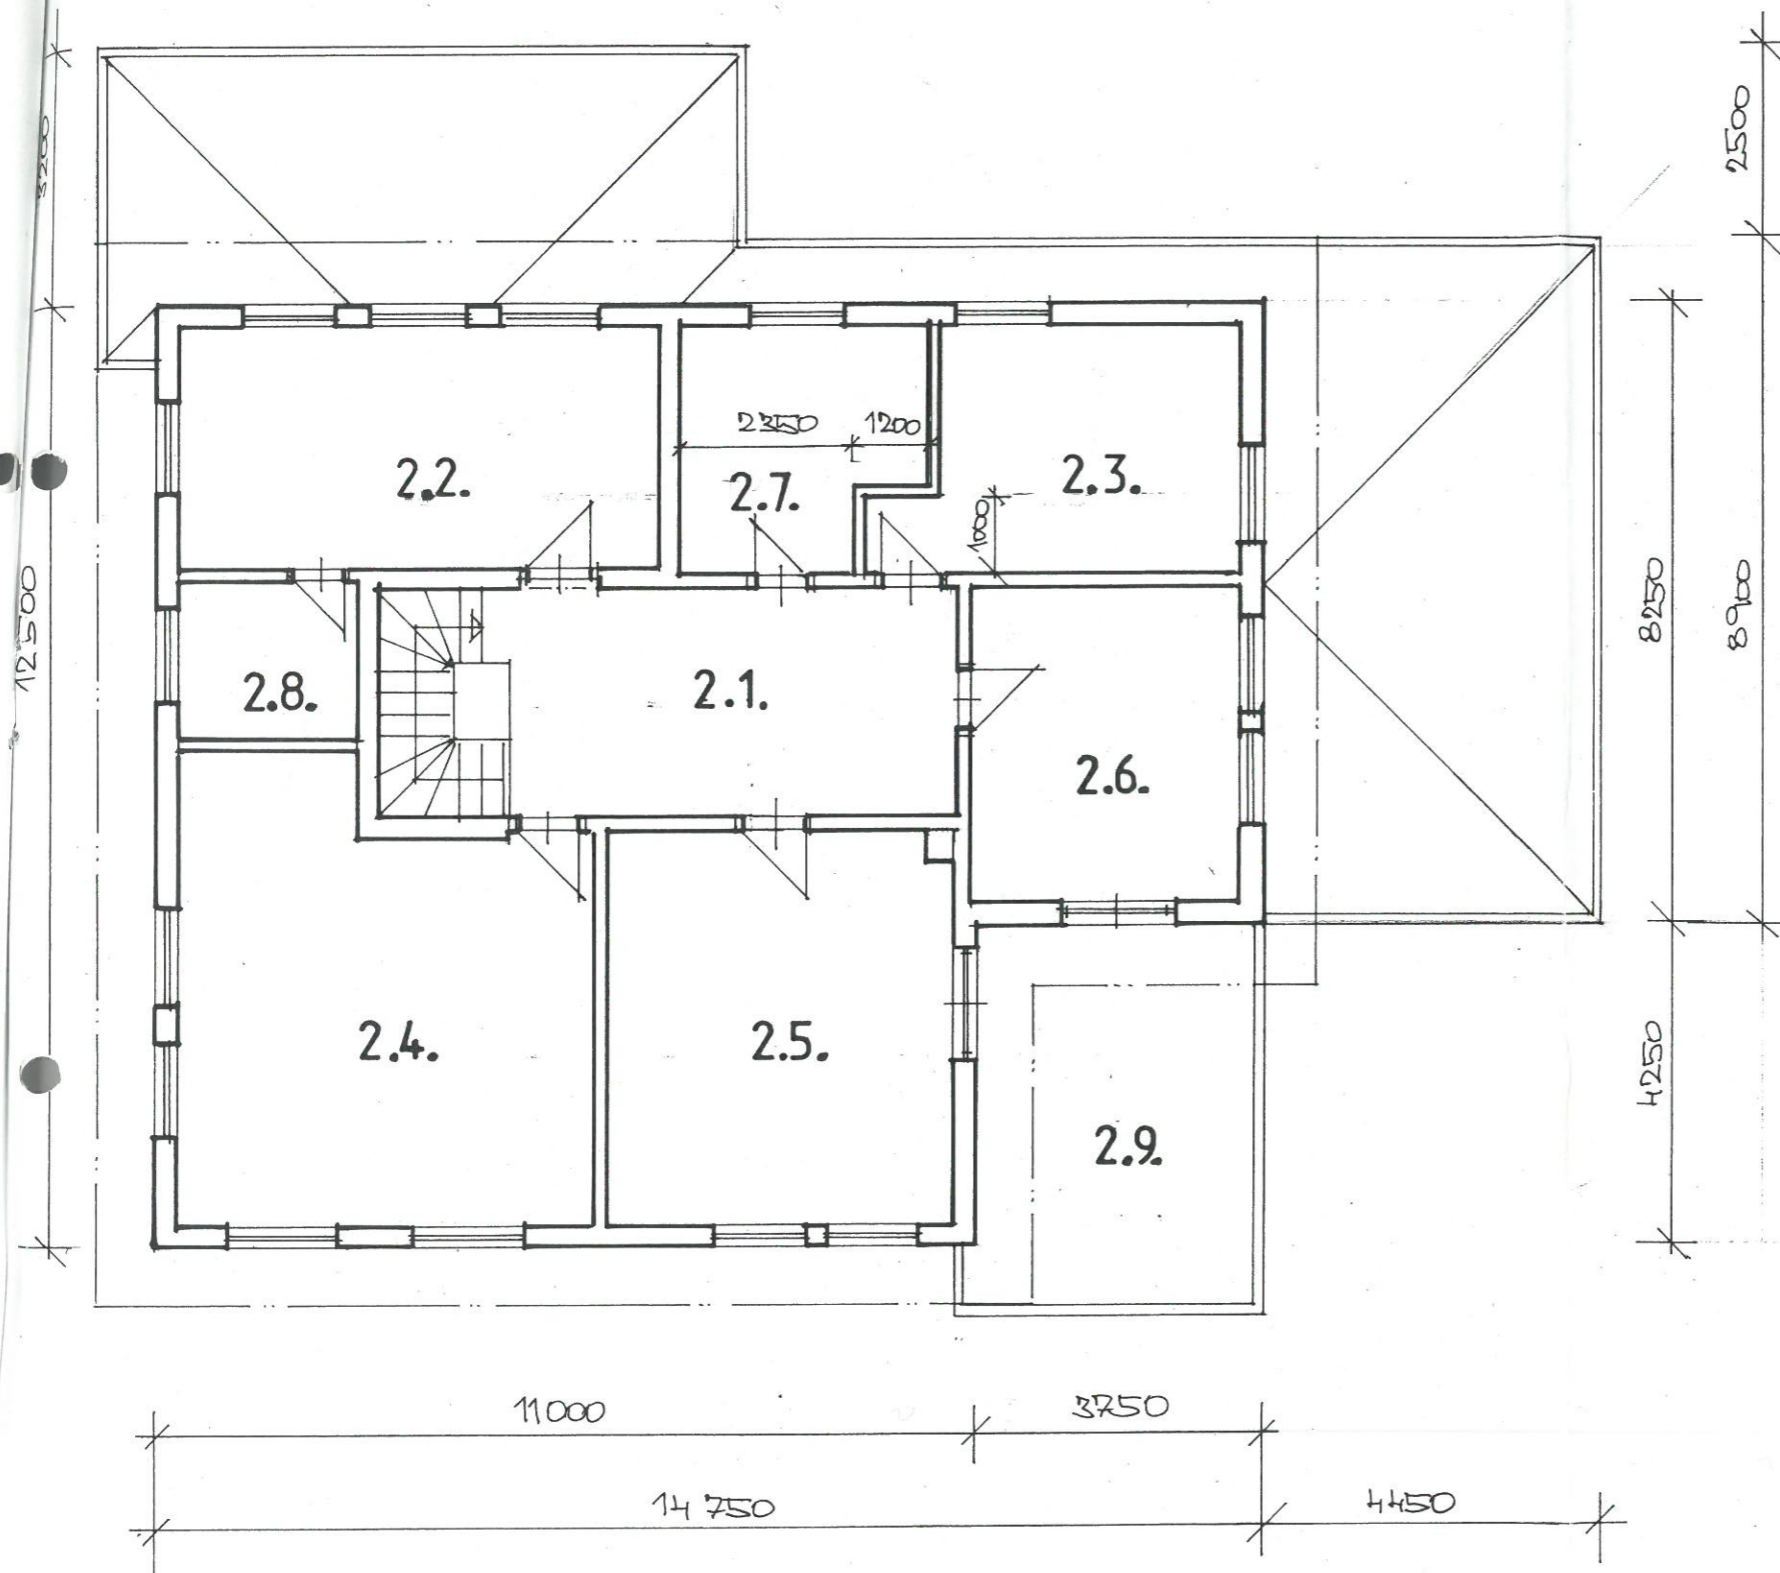

Dokumentace je přílohou  
skutečného provedení stavby

Stavební úřad

250 65 LÍBEZNICE




HLEDY

M 1:100



SEVERNÍ

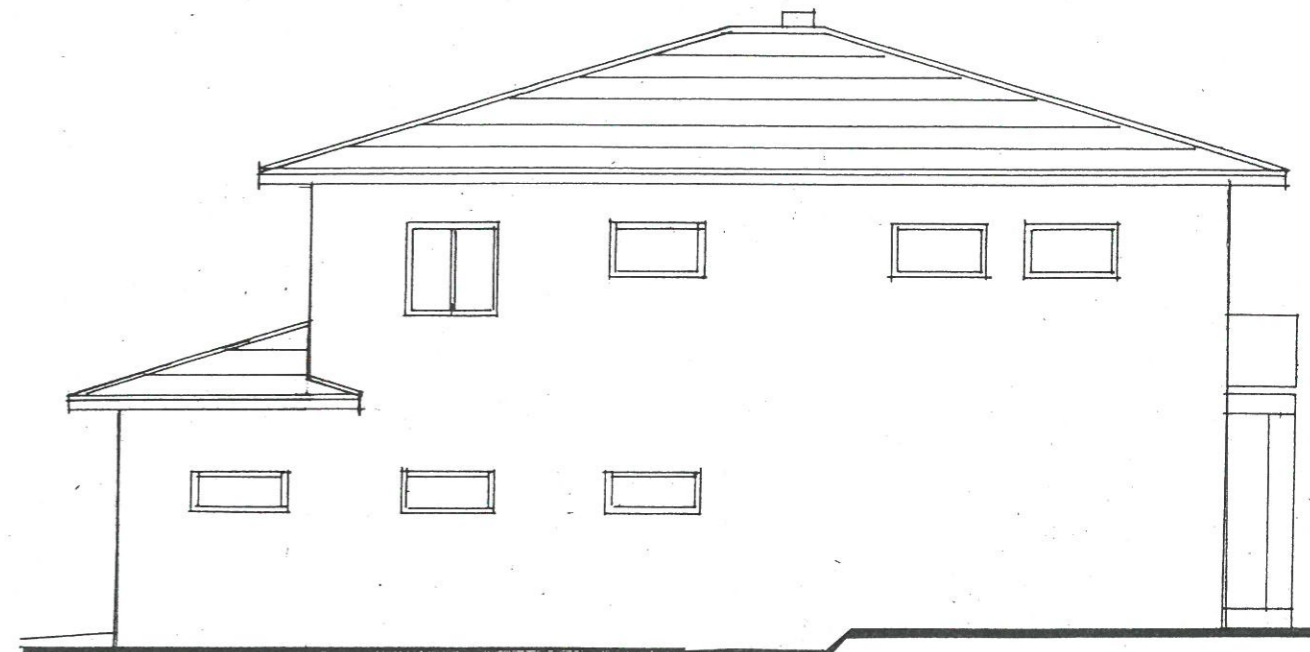

ZÁPADNÍ



JIŽNÍ



VÝCHODNÍ

Dokumentace je přílohou  
skutečného provedení stavby

Stavební úřad

250 65 LÍBEZNICE

